

A

B

C

D

E

F

G

H

J

K

HÖKÄLLAN

LGH TYP 1, 2

PROJEKT

HÖKÄLLAN

DATA

FÖRSTABLAD

RELATIONSHANDLING 2022-03-09

CENTRAL

LGH TYP 1, 2

PROJEKTNUMMER



e3 control AB
Västbergavägen 26
12630 HÄGERSTEN

KONST.

KENNY

GRANSKAD

DATUM

21-09-13

ORDER

C109769

NÄSTA BLAD

11

RITN.NR



C109769-19

BLAD

1

A B C D E F G H J K

INFÄLLNINGSLÅDA VÄNDS MED PILEN NEDÅT NÄR MEDIA ÄR UPPTILL

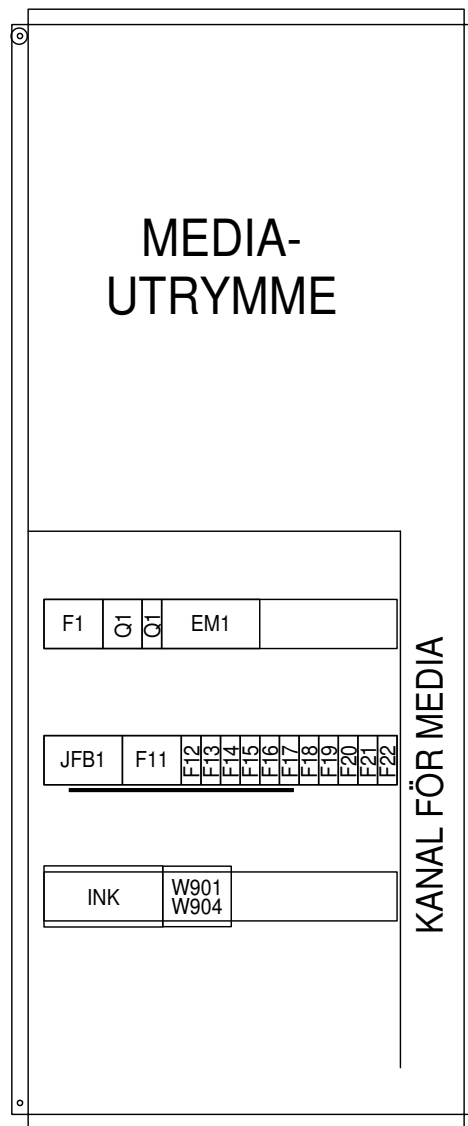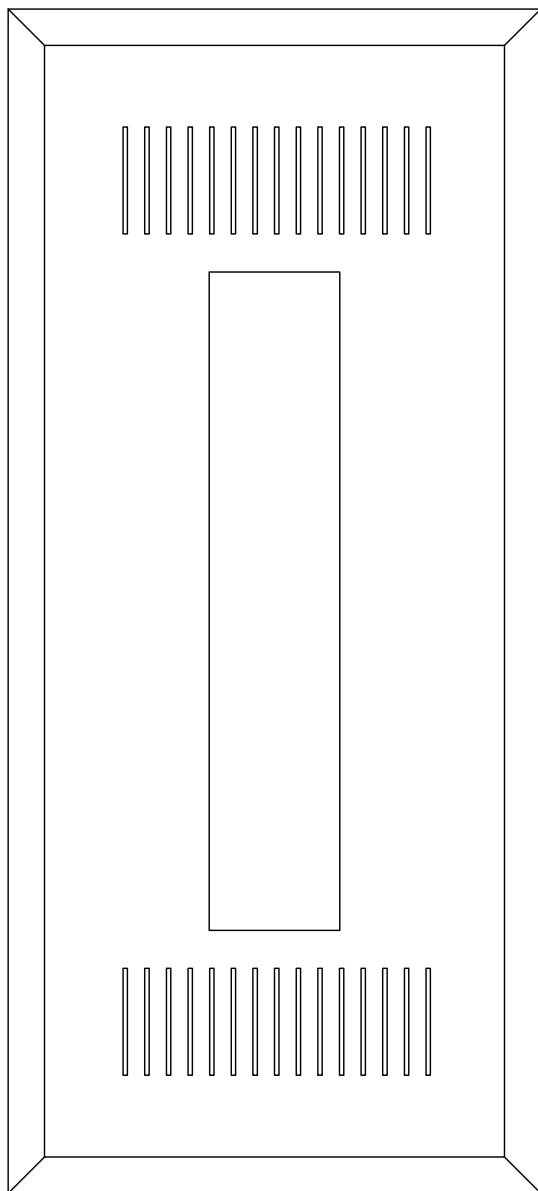


YTTERMÅTT:
BREDD: 488 mm
HÖJD: 1086 mm

INFÄLLNADSMÅTT:
BREDD: 400 mm
HÖJD: 1000 mm
DJUP: 82 mm


PROJEKT HÖKÅLLAN	DATA	CENTRAL LGH TYP 1, 2
FRONTLAYOUT	RELATIONSHANDLING 2022-03-09	PROJEKTNUMMER


3. e3 control AB
Västbergavägen 26
12630 HÄGERSTEN


KONST. KENNY	DATUM 21-09-13	NÄSTA BLAD 21	BLAD 11
GRANSKAD	ORDER C109769	RITN.NR C109769-19	

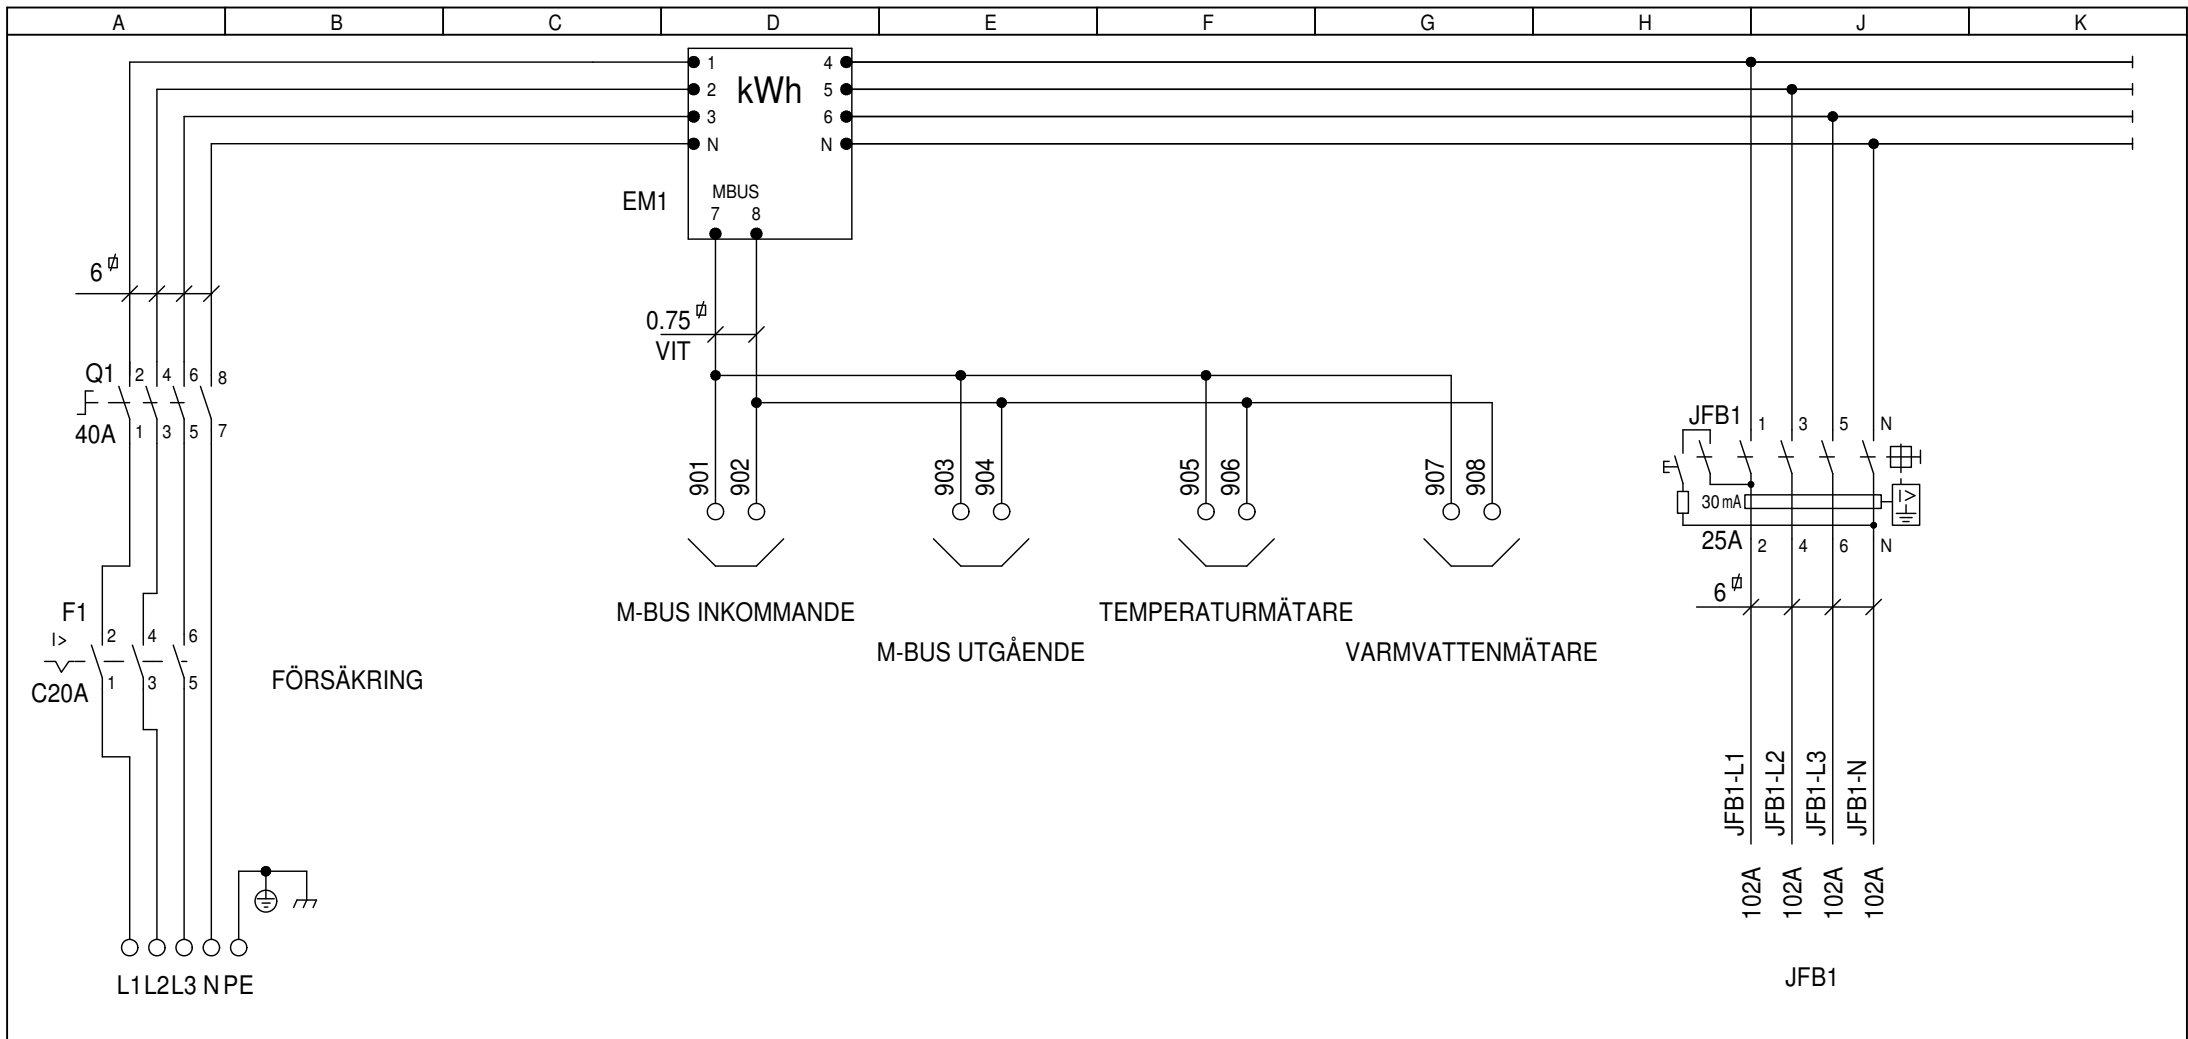

PROJEKT HÖKÅLLAN	DATA	CENTRAL LGH TYP 1, 2	 e3 control AB Västbergavägen 26 12630 HÅGERSTEN	KONST. KENNY	DATUM 21-09-13	NÄSTA BLAD 102	BLAD 101
KRETSSCHEMA	RELATIONSHANDLING 2022-03-09	PROJEKTNUMMER		GRANSKAD	ORDER C109769	RITN.NR C109769-19	

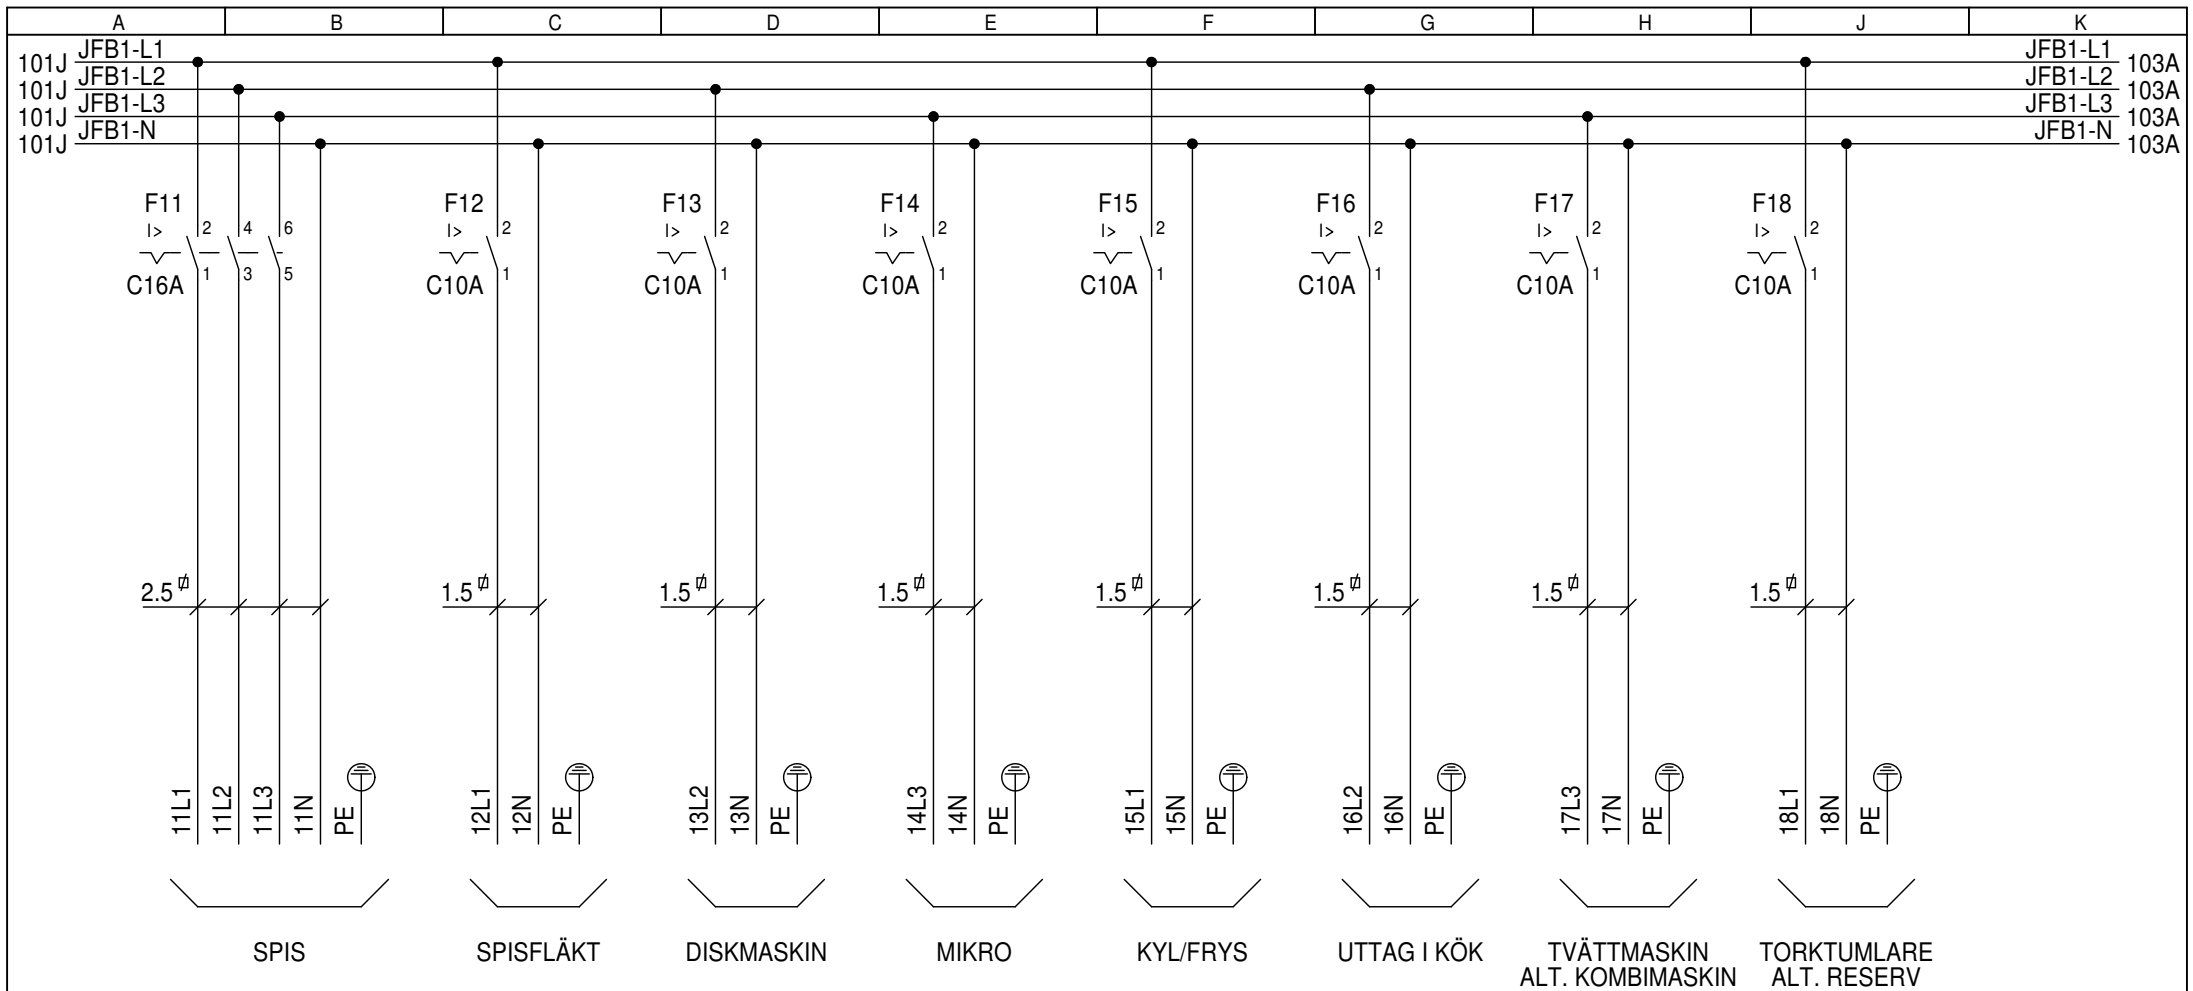

PROJEKT HÖKÅLLAN	DATA	CENTRAL LGH TYP 1, 2	 e3 control AB Västbergavägen 26 12630 HÄGERSTEN	KONST. KENNY	DATUM 21-09-13	NÄSTA BLAD 103	BLAD 102
KRETSSHEMA	RELATIONSHANDLING 2022-03-09	PROJEKTNUMMER		GRANSKAD	ORDER C109769	RITN.NR C109769-19	

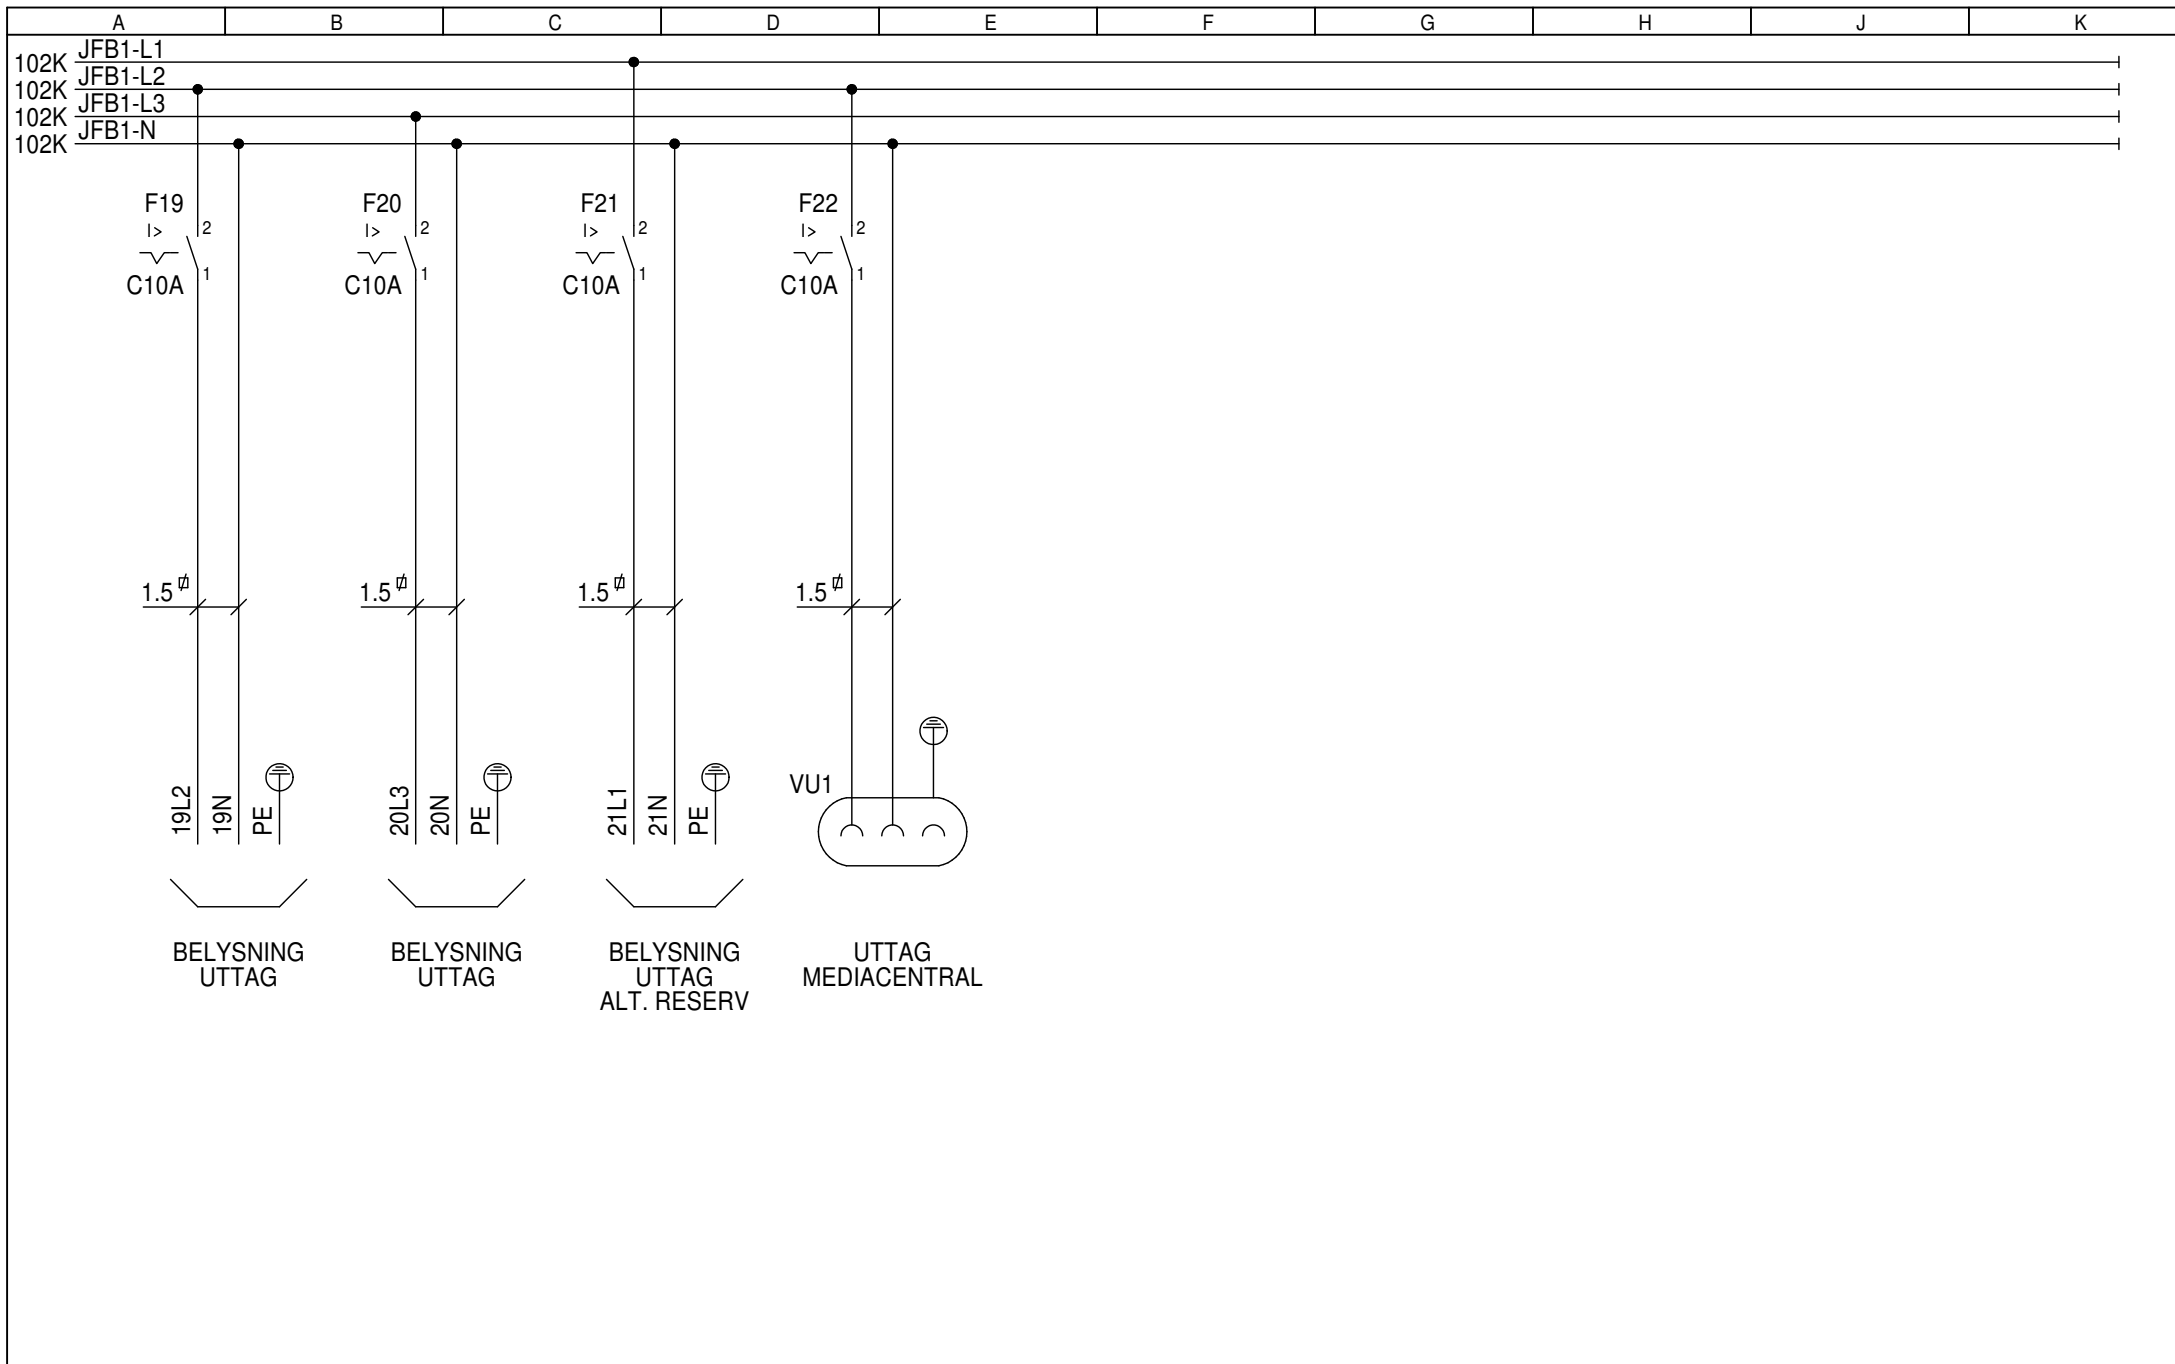

PROJEKT
HÖKÅLLAN

KRETSSHEMA

DATA

RELATIONSHANDLING 2022-03-09

CENTRAL
LGH TYP 1, 2

PROJEKTNUMMER

3. e3 control AB
Västbergavägen 26
12630 HÄGERSTEN

KONST.
KENNY

DATUM
21-09-13


GRANSKAD

NÄSTA BLAD
501

BLAD
103

ORDER
C109769


RITN.NR
C109769-19

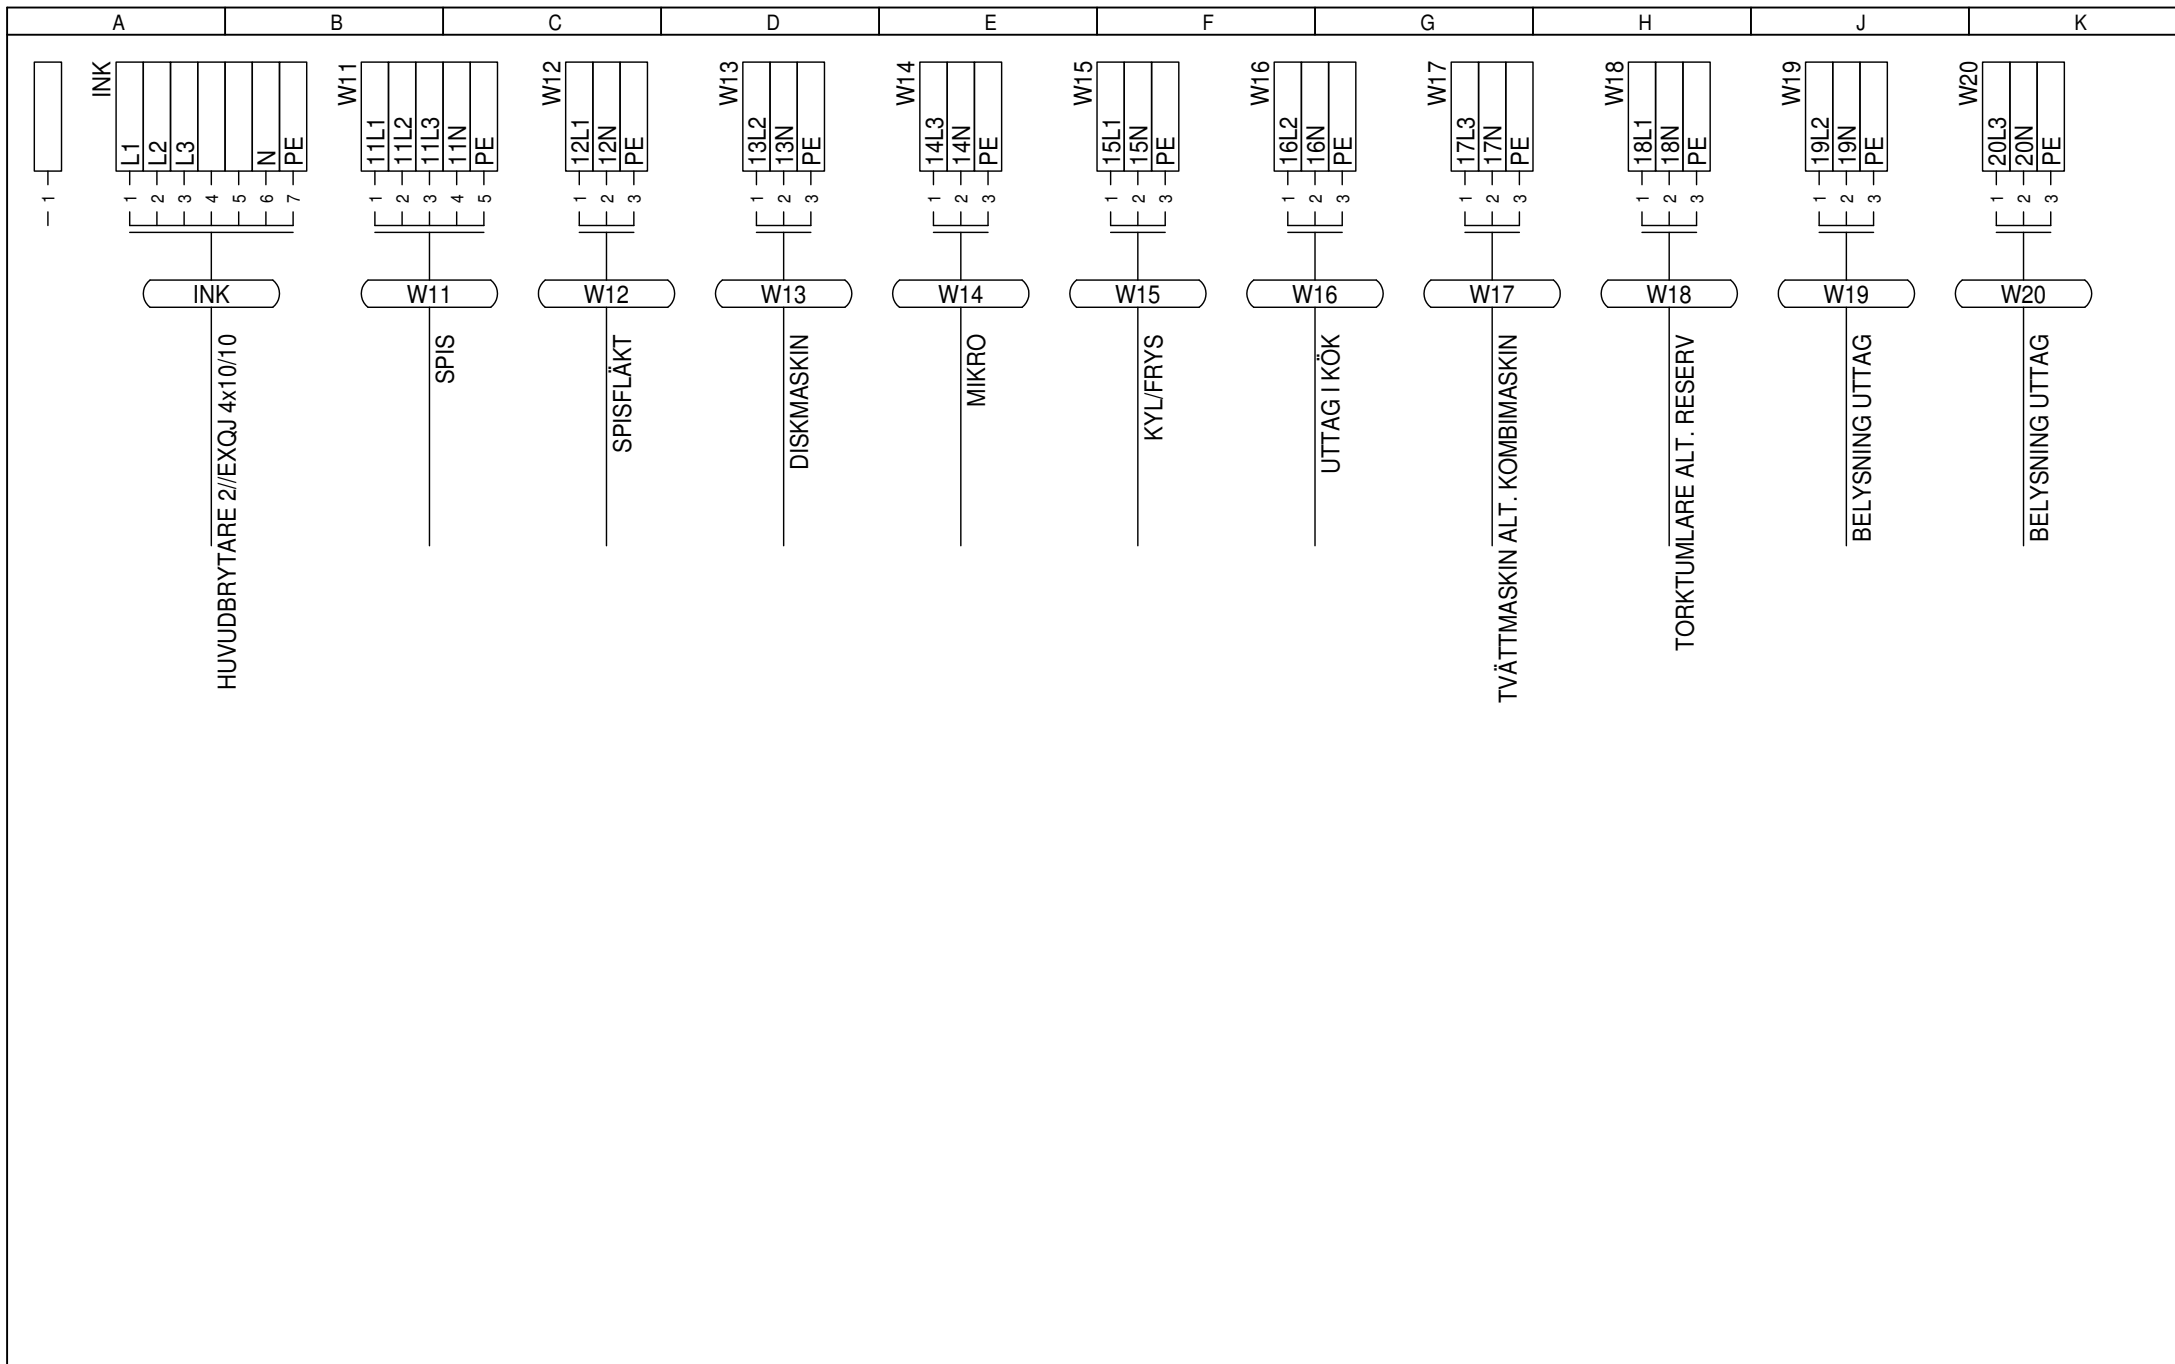

PROJEKT HÖKÄLLAN	DATA	CENTRAL LGH TYP 1, 2
YTTRE ANSLUTNINGAR	RELATIONSHANDLING 2022-03-09	PROJEKTNUMMER

3. e3 control AB
Västbergavägen 26
12630 HÄGERSTEN

KONST. KENNY	DATUM 21-09-13	NÄSTA BLAD 502	BLAD 501
GRANSKAD	ORDER C109769	RITN.NR C109769-19	

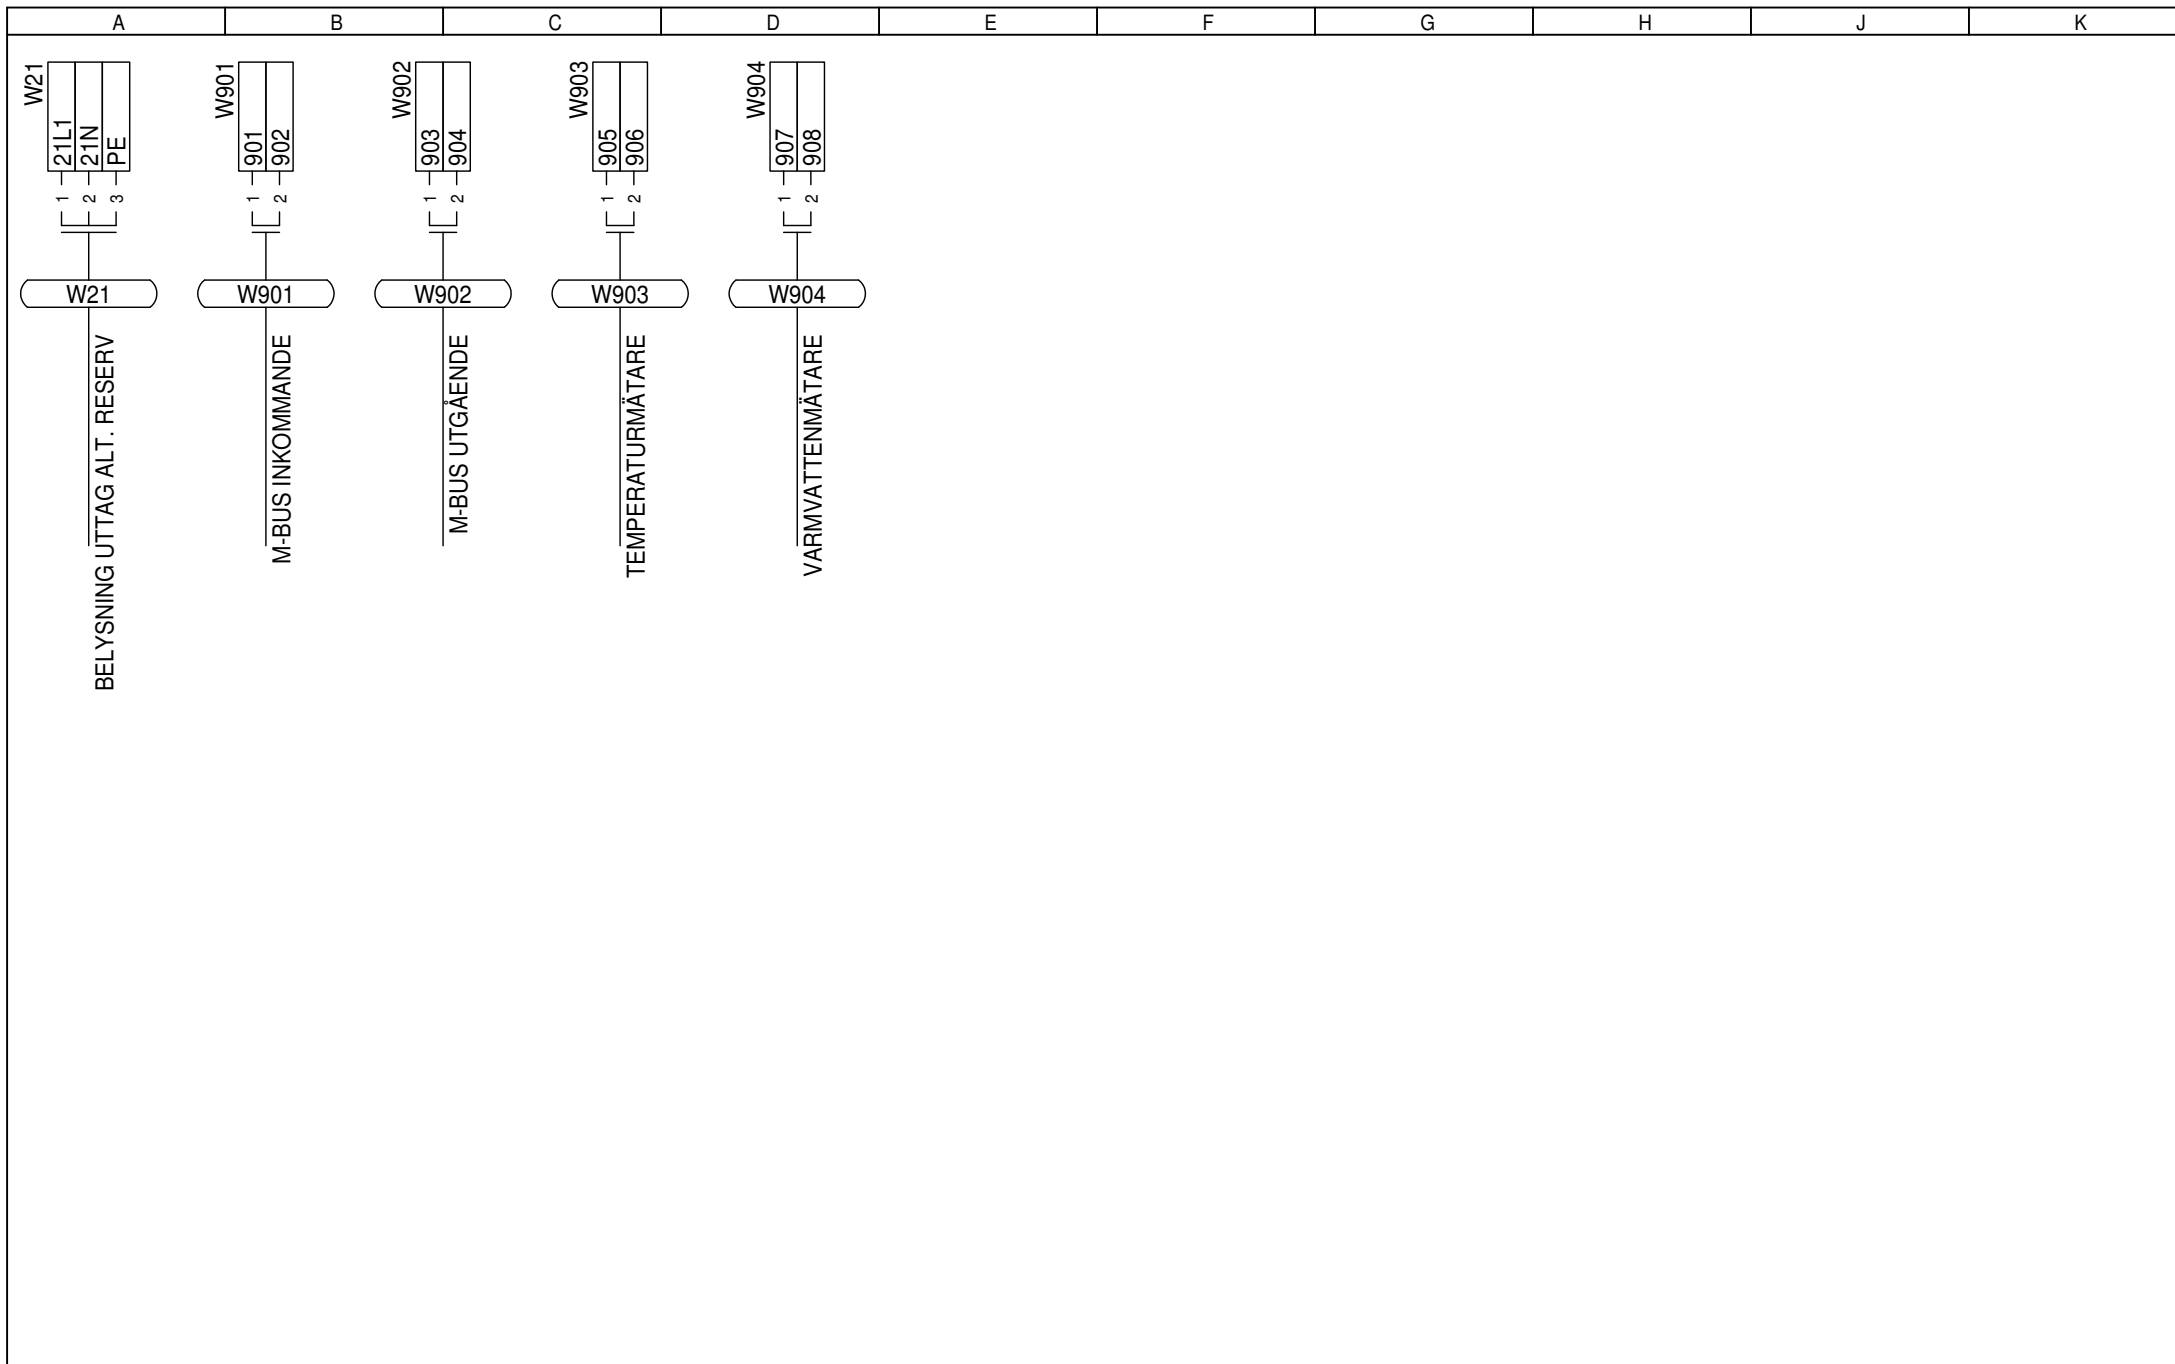

PROJEKT
HÖKÅLLAN

YTTRE ANSLUTNINGAR

DATA

RELATIONSHANDLING 2022-03-09

CENTRAL
LGH TYP 1, 2

PROJEKTNUMMER

e3. e3 control AB
Västbergavägen 26
12630 HÄGERSTEN

KONST. KENNY	DATUM 21-09-13	NÄSTA BLAD 601	BLAD 502
GRANSKAD	ORDER C109769	RITN.NR C109769-19	

